


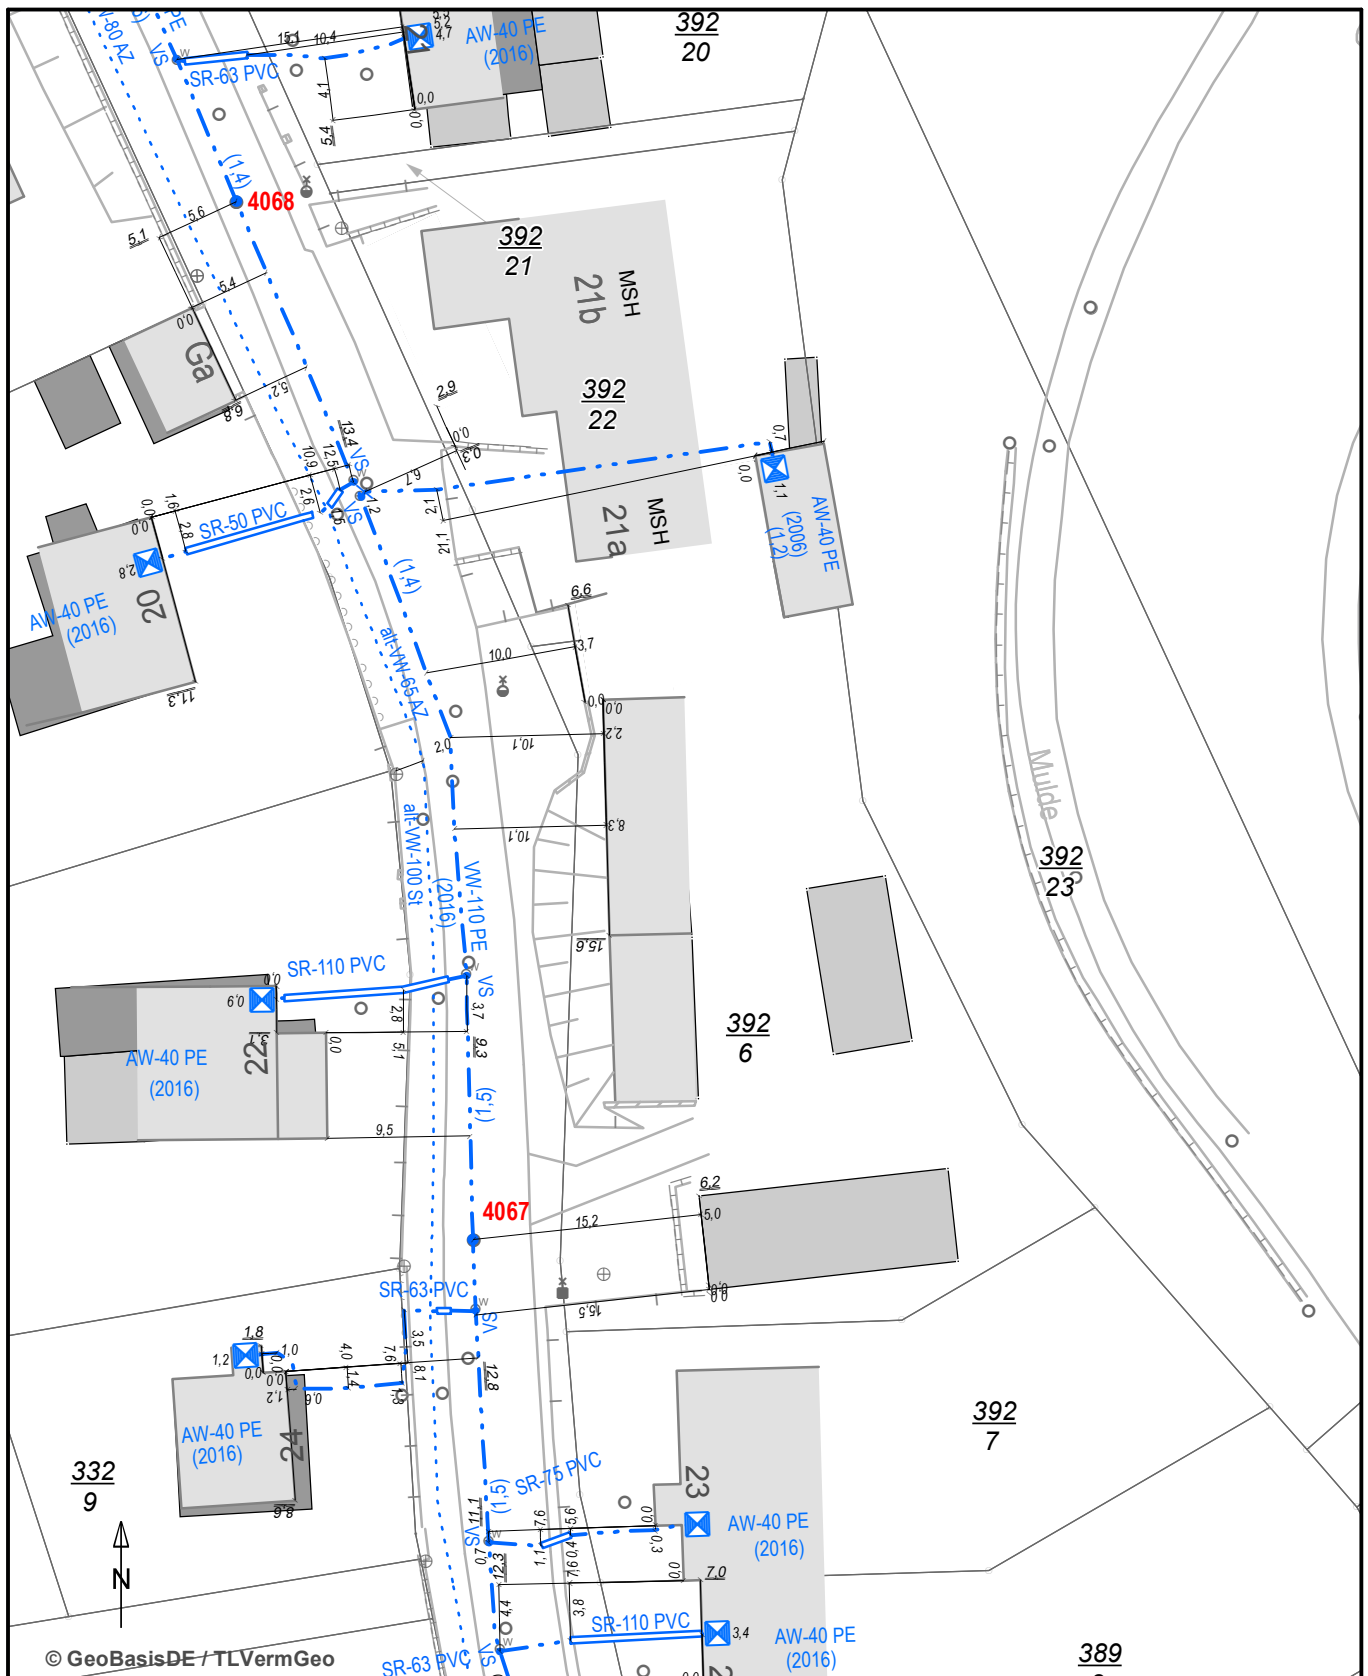

Stadtwerke Jena Netze GmbH
Rudolstädter Str. 39
07745 Jena

Bestandsplan Wasser

Jena

Arthur Becker Straße

Dieser Plan darf nur in Verbindung mit dem Vorgang (s. Vorgangsnummer), den Schutzanweisungen und Zeichenlegenden als Leitungsauskunft für Erdarbeiten und Planungen verwendet werden.

Bearbeiter:	kra	Maßstab:	1:500 (bei DIN A4)
Vorgangsnr.:	167617	Blatt:	1 von 1
Höhenbezug:	NHN (DHHN92)	Ausgabedatum:	07.08.2017 15:56

Die tatsächliche Lage der Leitungen kann vom Plan abweichen. Ausschlaggebend sind die angegebenen Maße. Überdeckungsangaben beziehen sich auf den Zeitpunkt der Messung und können sich verändert haben. Die Stadtwerke Jena Netze GmbH haftet für die Richtigkeit des Planes nur bei grober Fahrlässigkeit und Vorsatz.